


上水道管網図

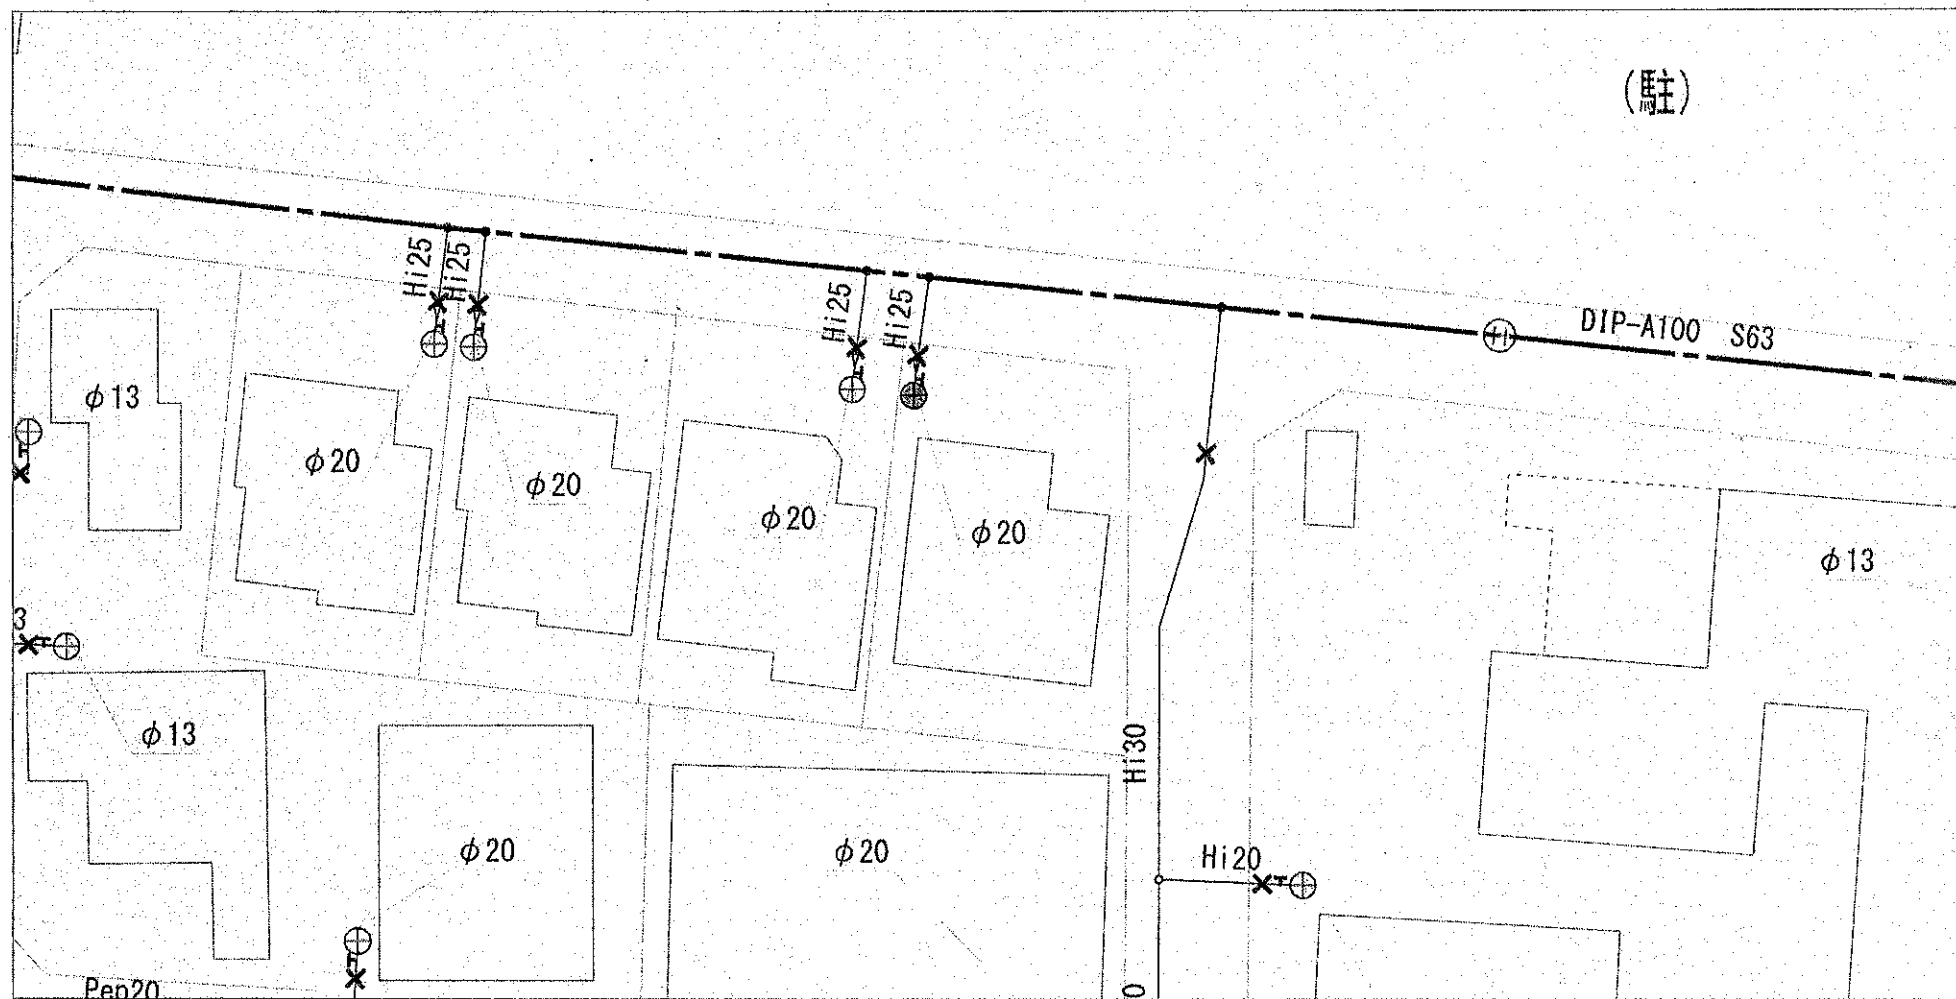

(駐)

DIP-A100 S63

φ13

φ20

φ20

φ20

φ20

φ13

φ20

φ20

Hi20

Pen20

Hi30

250分の1

設備名	管種/給水番号	口径[mm]	布設年度-和暦	竣工図番号	補助管番号	配水区/用途	備考1
配水管	DIP-A	100	S63	S63-56		低区	
給水管	Hi	25					
量水器	144390	20				一般用	

※ご注意
この図面は参考図ですので、
現況を優先とします。
詳細については、試掘等で確認
して下さい。



