

注釈：所沢市地理情報システム出力

都市計画情報について


都市計画法による都市計画決定の内容を掲載しています。都市計画情報検索の項目における表示のない内容についての指定はありません。地区計画については、詳細な内容がありますので、都市計画課の窓口でご確認ください。

埼玉県立狭山自然公園（普通地域）および狭山近郊緑地保全区域について


自然公園法（埼玉県立自然公園条例）による埼玉県立狭山自然公園（普通地域）および首都圏近郊緑地保全法による狭山近郊緑地保全区域の情報を掲載しています。上記の概要（届け出等）は市役所ホームページ、もしくはみどり自然課の窓口でご確認ください。

分類名	項目名	属性値
用途地域	用途地域名	商業地域
	建ぺい率 (%)	80
	容積率 (%)	400
	高さ制限	
防火準防火	名称	準防火地域
都市計画道路	名称	中央通り線
市街化区域	市街化区分	市街化区域

凡 例		
[Red outline]	市街化区域界	
[Yellow]	用途地域が指定されている市街化調整区域	
地域・地区	[Green]	第1種低層住居専用地域
	[Light Green]	第2種低層住居専用地域
	[Light Blue]	第1種中高層住居専用地域
	[Blue]	第2種中高層住居専用地域
	[Light Purple]	第1種住居地域
	[Purple]	第2種住居地域
	[Pink]	準住居地域
	[Light Orange]	近隣商業地域
	[Orange]	商業地域
	[Light Yellow]	準工業地域
	[Yellow]	工業地域
	[Light Green]	工業専用地域
その他の地域地区	[Red circle]	上段：容積率 下段：建ぺい率
	[Blue circle]	上段：容積率 下左：建ぺい率 / 下右：高さ制限
	[Light Blue]	高度利用地区
	[Red cross-hatch]	防火地域
市街地再開発	[Red diagonal lines]	準防火地域
	[Green diagonal lines]	特別緑地保全地区
	[Light Green]	生産緑地地区
	[Blue]	地区計画区域
都市施設	[Red dashed line]	土地区画整理事業区域
	[Red dashed line]	市街地再開発事業区域
	[Red dashed line]	都市計画道路
自然公園	[Green]	都市公園・緑地
	[Light Green]	その他の都市計画施設
	[Light Green]	街づくり協定区域
	[Light Green]	狭山近郊緑地保全区域
	[Light Green]	県立狭山自然公園

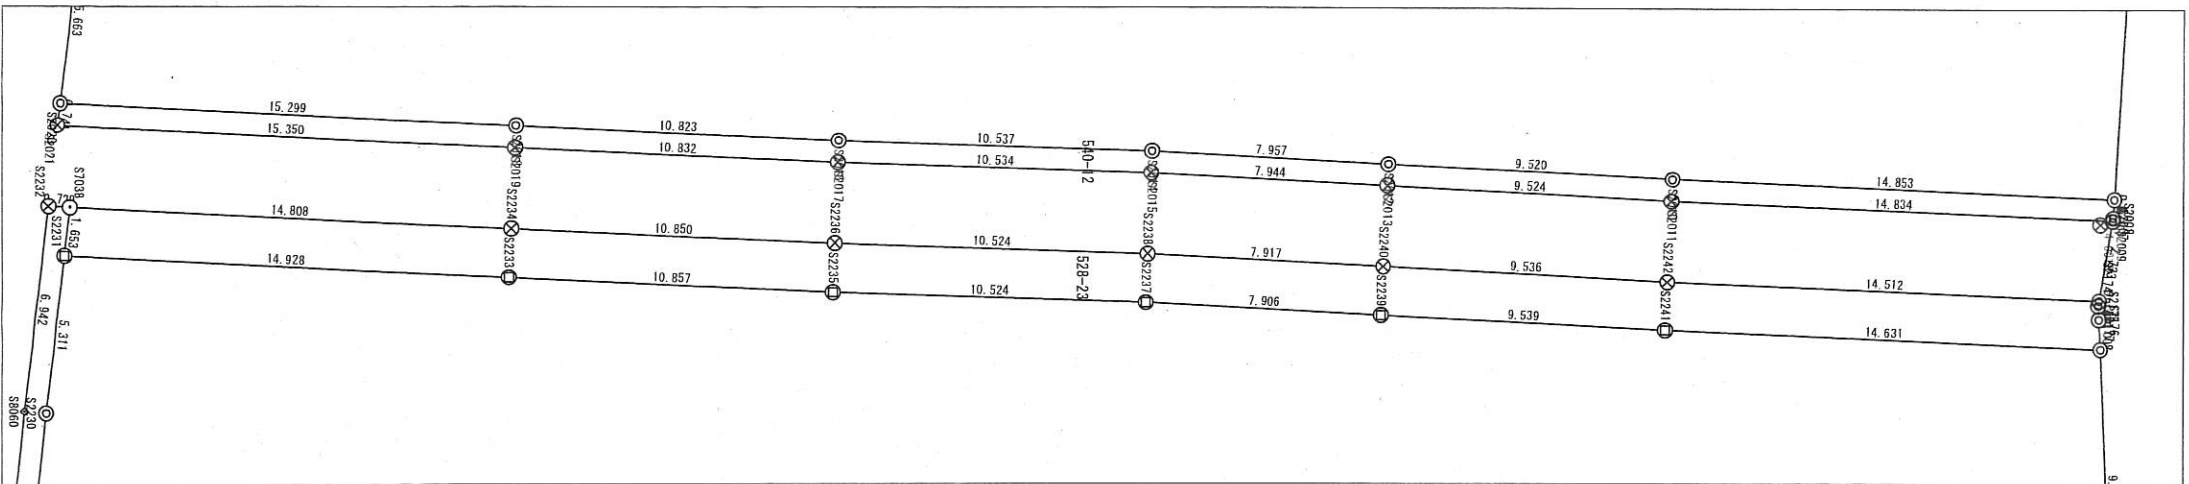

# 下水道台帳図

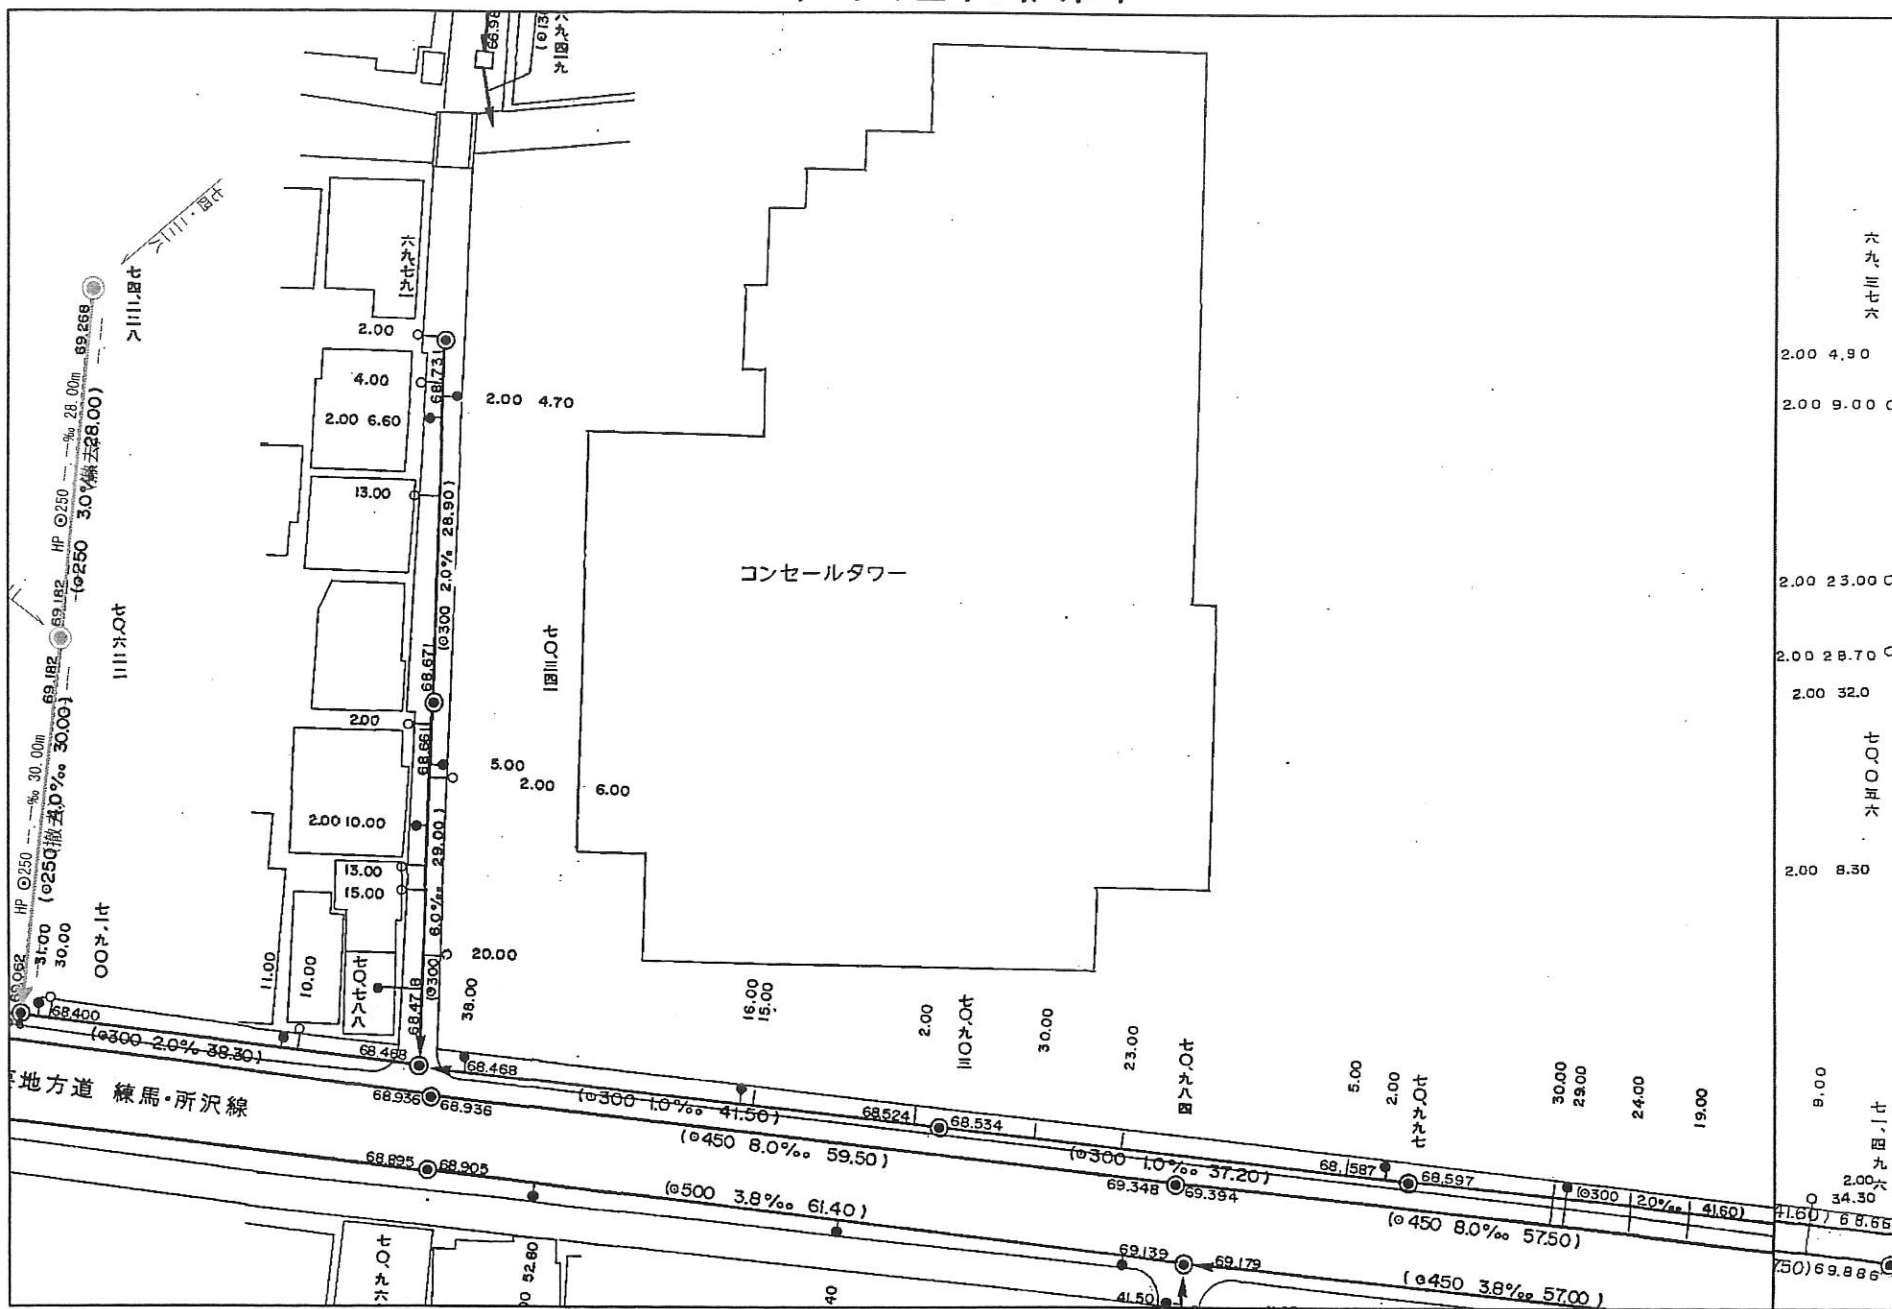

※ご注意 この図面は公共下水道管路施設その他の内容を明示・証明するものではありません。参考図としてご利用下さい。特に取付管については、現地で確認を行って下さい。  
 なお、この図面の利用により発生した直接または間接の損害・被害については、所沢市は一切の責任を負いませんのでご了承下さい。

1/600



出力: 令和2年6月30日

Copyright(C)2020 ZENRIN CO.,LTD.(Z20JC第061号)

# 上水道管網図



750分の1



設備名	管種/給水番号	口径[mm]	布設年度-和暦	竣工図番号	補助管番号	配水区/用途	備考1
配水管	DIP-K	150	H17	H17-11		高区	
給水管	DIP	100					
量水器	117042	100				親メーター	
量水器	117043	20				一般用	

※ご注意  
この図面は参考図ですので、  
現況を優先とします。  
詳細については、試掘等で確認  
して下さい。

